



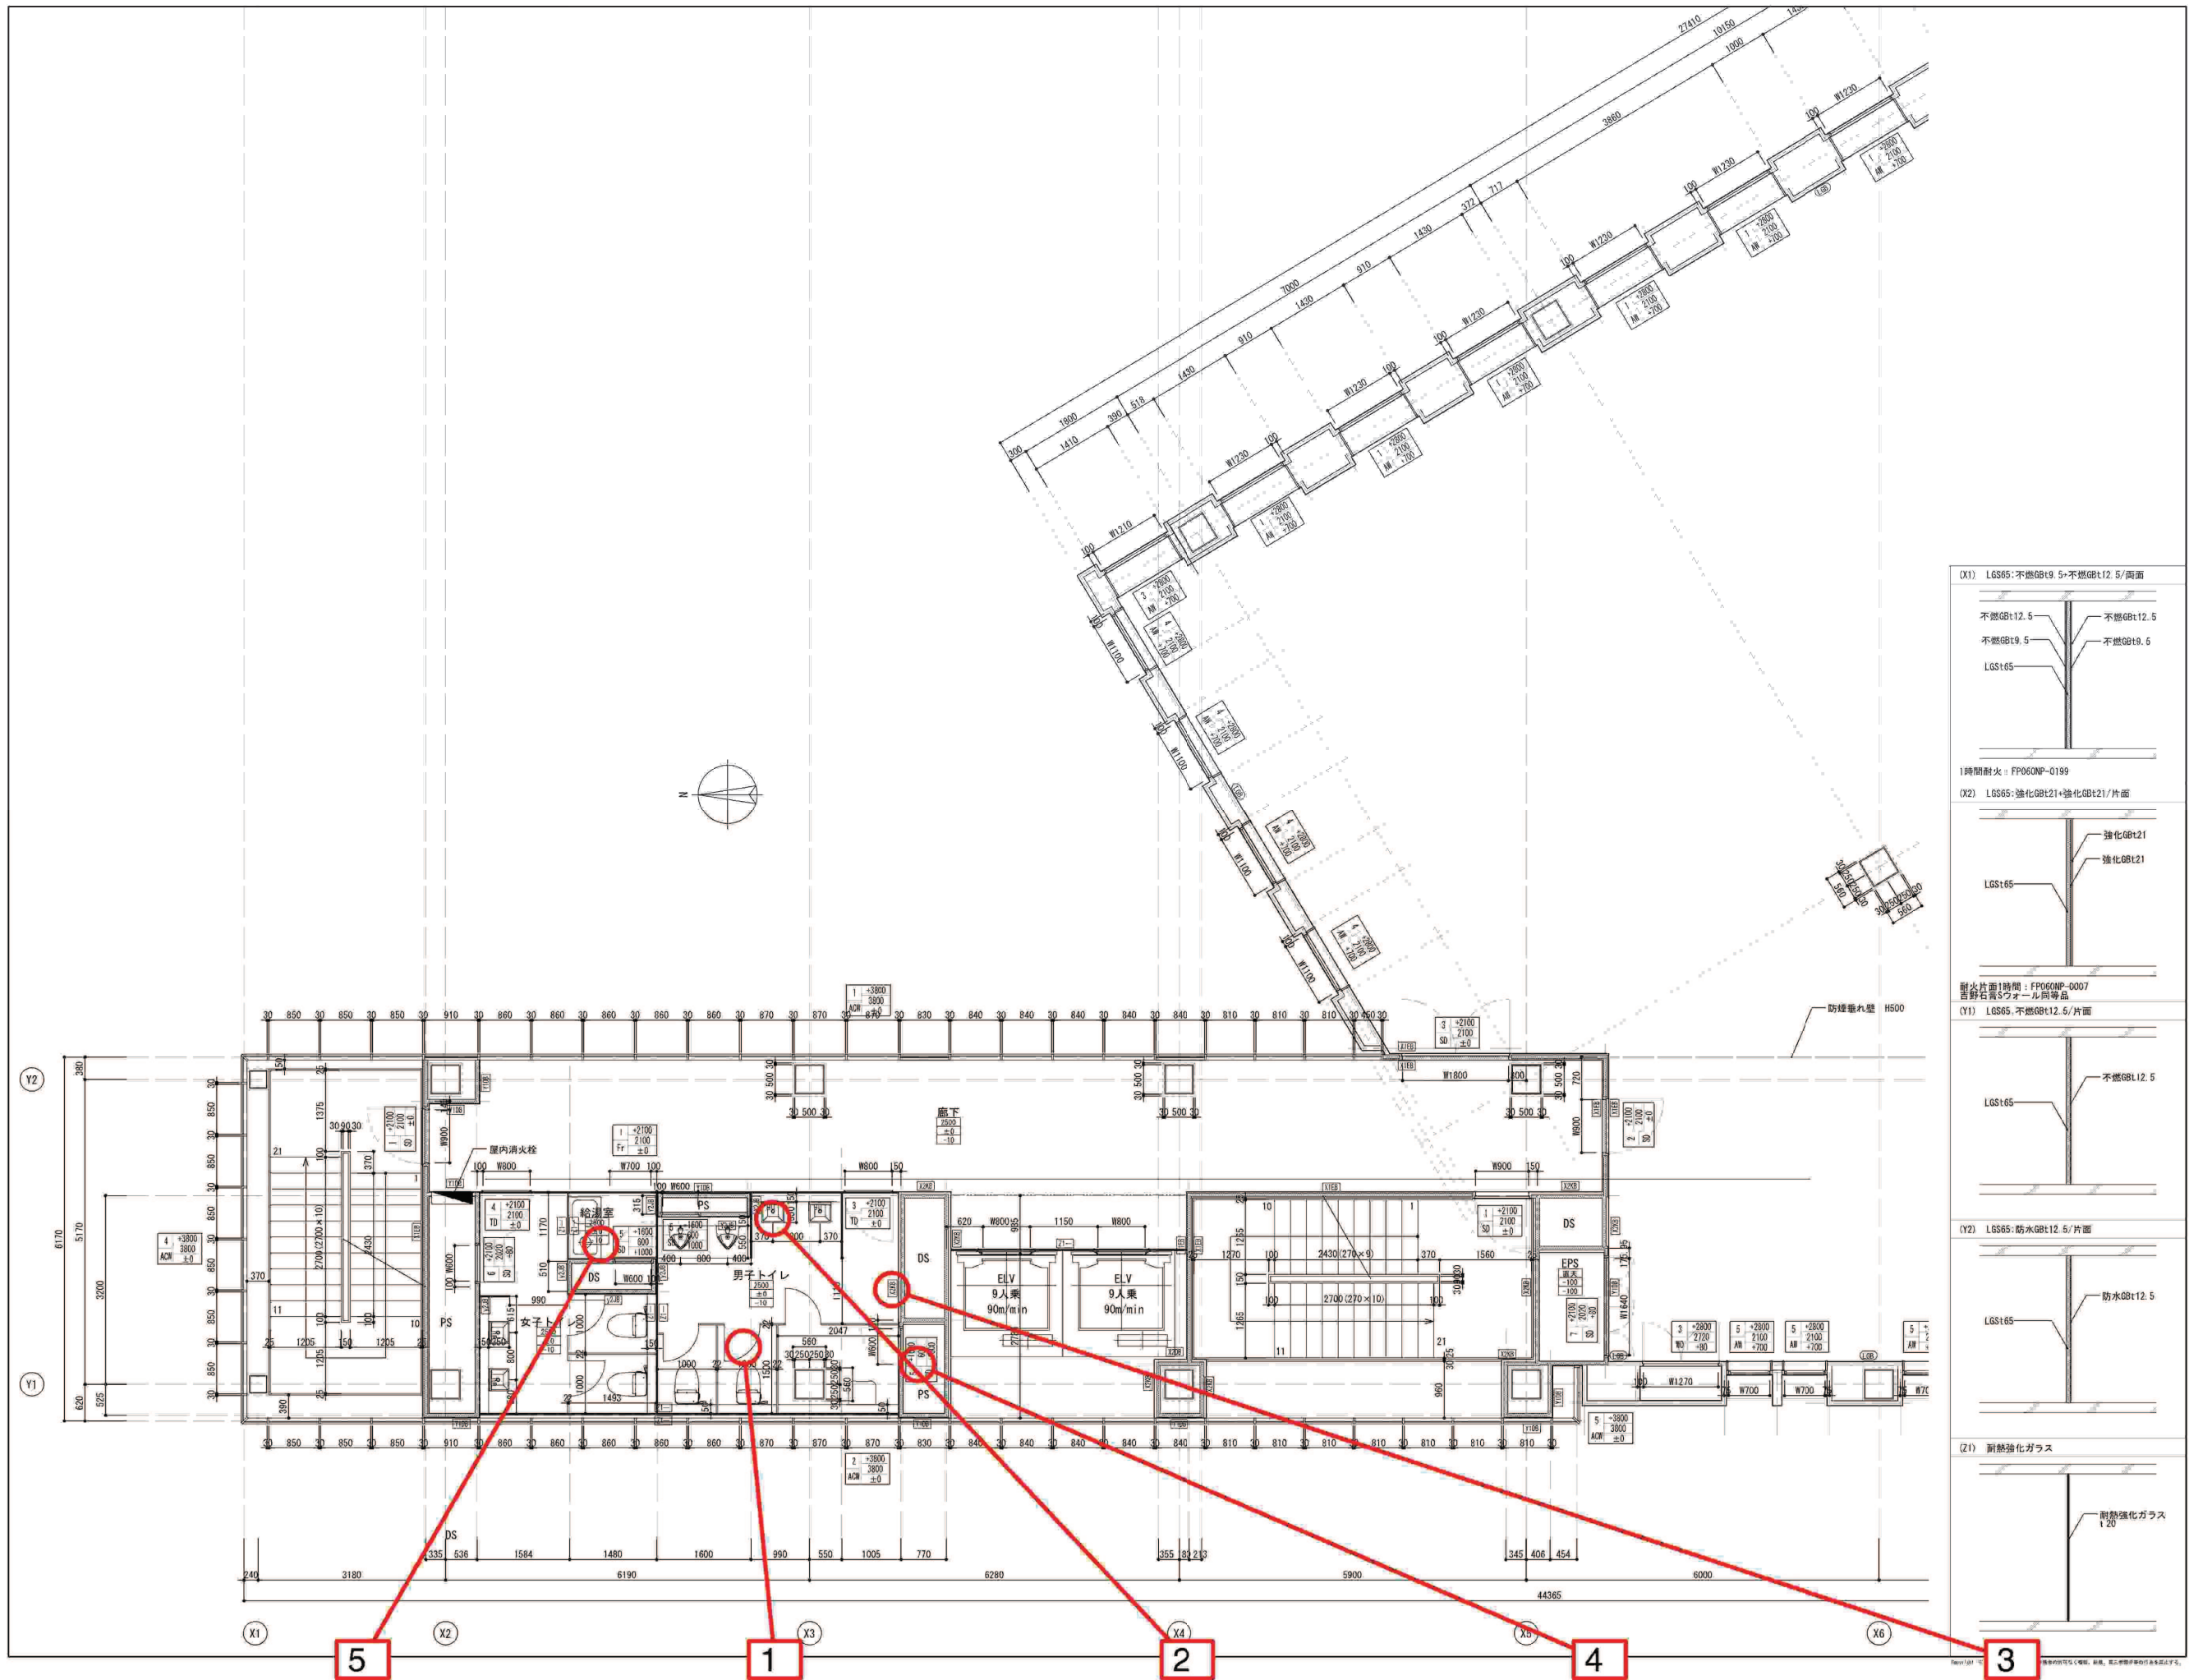


(X1) LGS65:不燃GBt9.5/不燃GBt12.5/両面

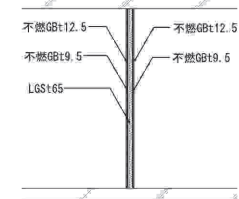

1時間耐火: FP06GNP-0199


(X2) LGS65:強化GBt21+強化GBt21/片面

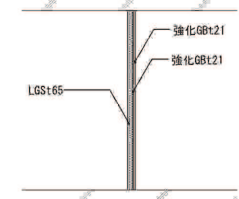


耐火片面1時間: FP06GNP-0007

吉野石膏Sウォール同等品


(Y1) LGS65:不燃GBt12.5/片面

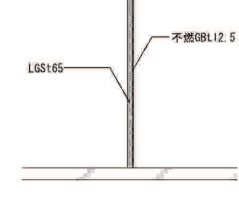


(Y2) LGS65:防水GBt12.5/片面

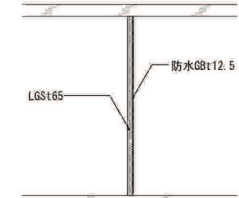


(Z1) 耐熱強化ガラス

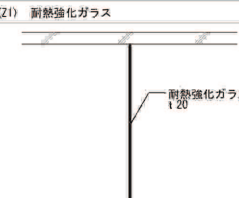


確認申請図
見概図
契約図
竣工図
当該作成日 2011.07.22

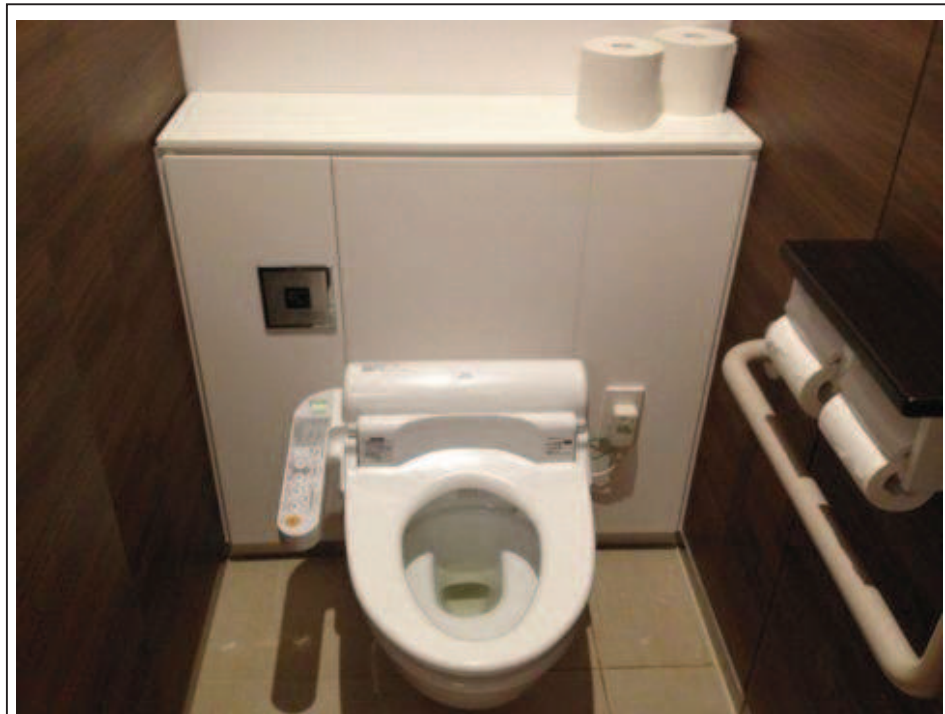

No. 001	2012/02/29	サンプル
タグ	〇〇衛生	
コメント	その都度、自由に入力出来ます。	

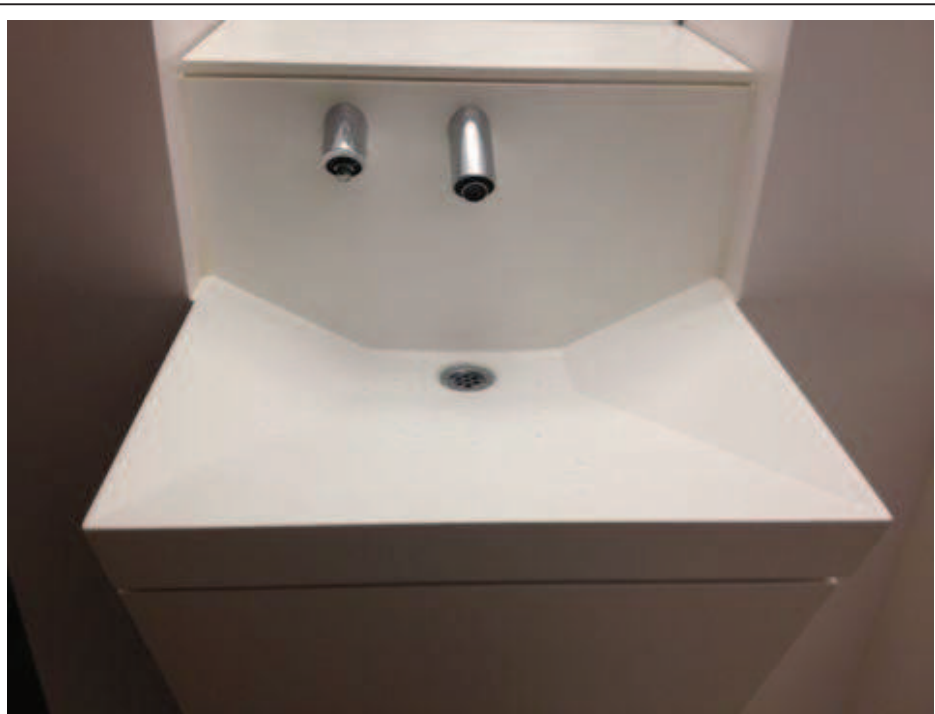

No. 002	2012/02/29	サンプル
タグ	〇〇衛生	
コメント	入力は、自由です。	

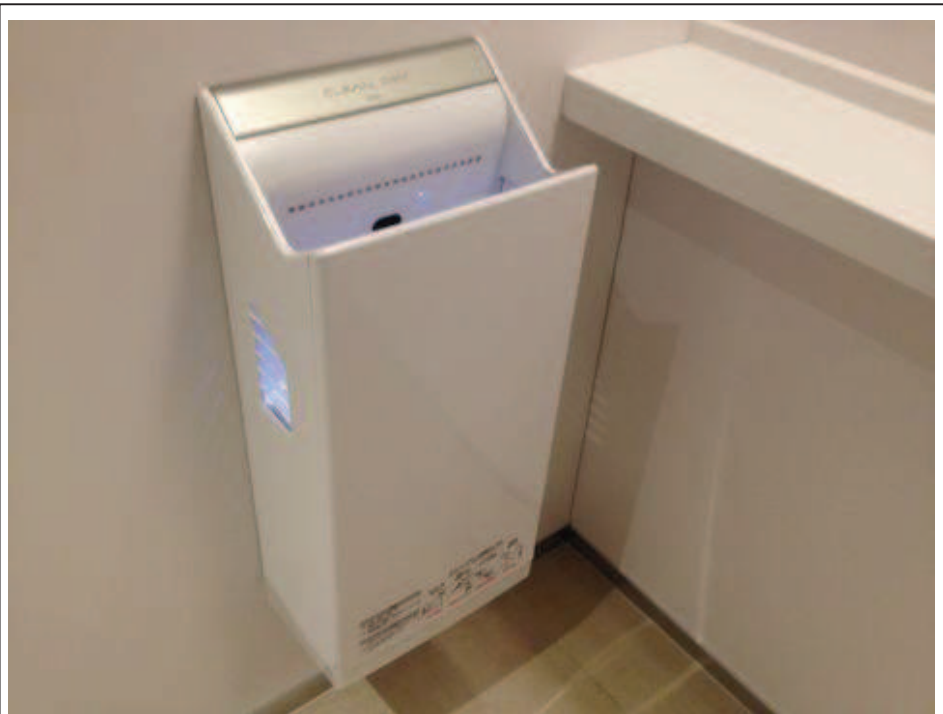

No. 003	2012/02/29	サンプル
タグ	△△電気	
コメント	入力しなくてもOK！	



No. 004	2012/02/29	サンプル
タグ		
コメント		



No. 005	2012/02/29	サンプル
タグ		
コメント	ひとつのピンに写真は、5枚まで添付できます。	



No. 005	2012/02/29	サンプル
タグ		
コメント	ひとつのピンに写真は、5枚まで添付できます。	